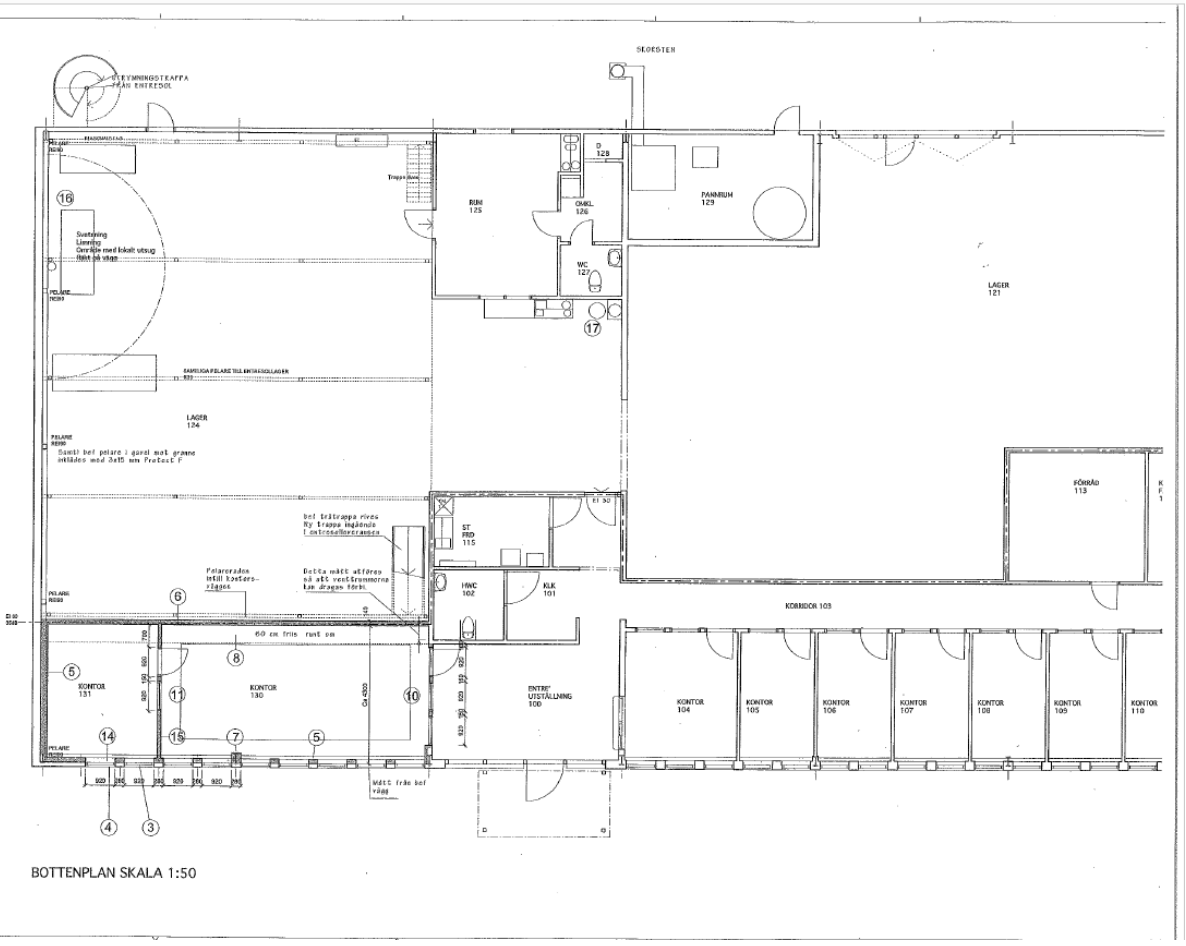

BOTTENPLAN SKALA 1:50

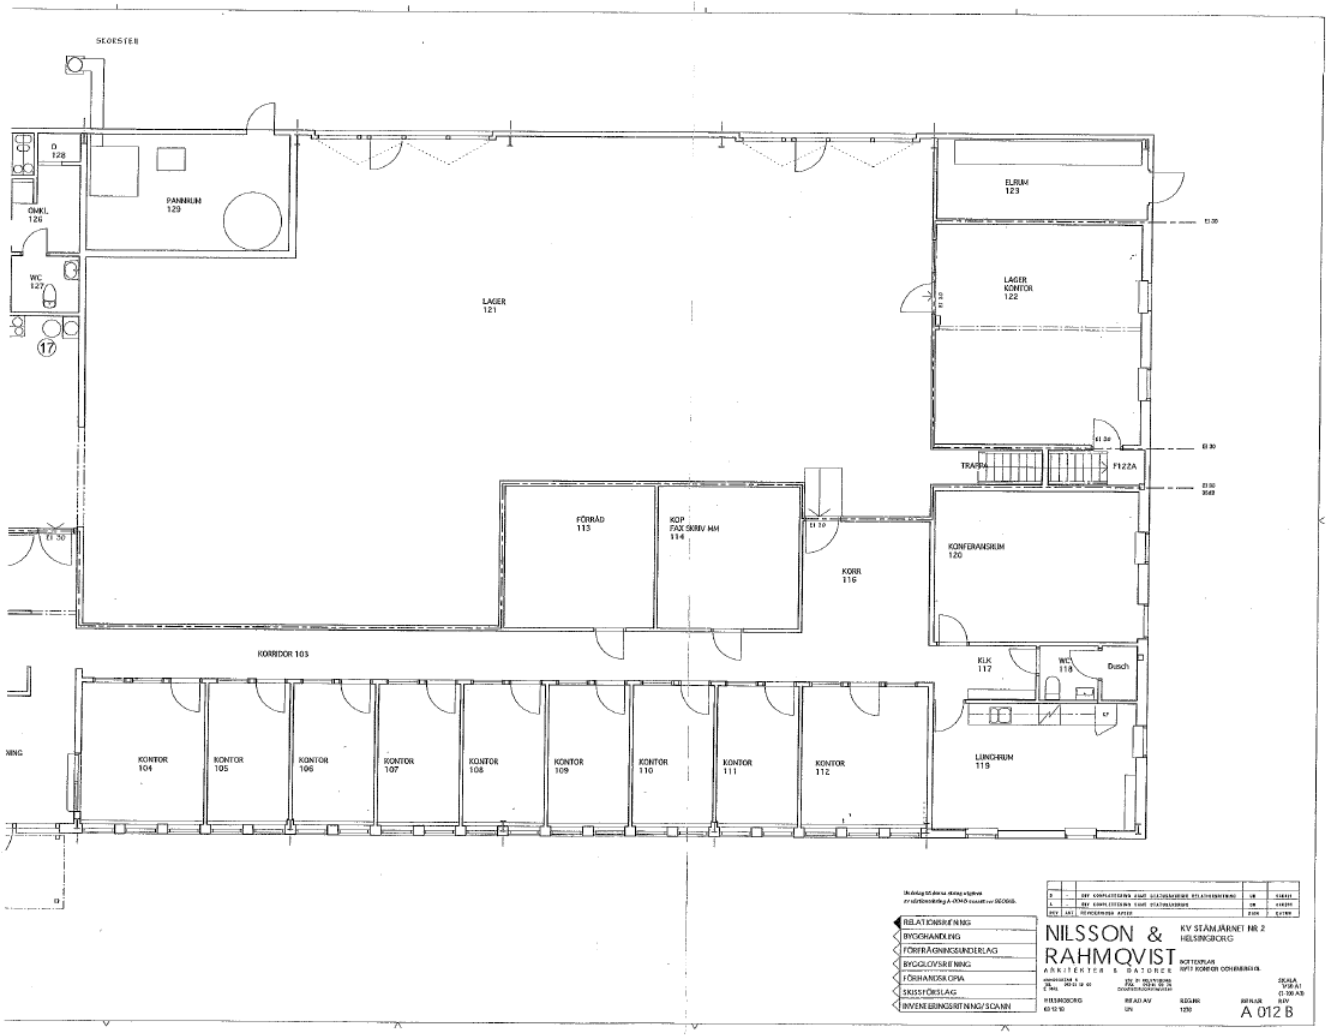

RELATIONSRITNING
BYGGHANDLING
FÖRFRÅGNINGSUNDERLAG
BYGGLOVSRITNING
FÖRHANDSKOPIA
SKISSFÖRSLAG
INVENTERINGSRITNING/SCANN

NILSSON & RAHMQVIST
ARKITEKTER & RÅDGIVARE

KV STÄMJÄRNET NR 2
HELSINGBORG

BOTTENPLAN
RIVET KONTOR OCH RUM

HELSINGBORG 03-12-10
RITAD AV UN
SKALA 1:50 A1 1:100 A3
A 012 B